FOTOSTAT SERI MURNI SDN. BHD. (721913-K)
Terengganu: 1M, Jalan Air Jernih. 20300 Kuala Terengganu. Tel: 09 - 622 4253
http://www.fsm.com.my Email: info@fsm.com.my

№ 15624

M/s: CASH Date: 16/6 20 22

Quantity	Particulars	Unit Price (RM)	Amount (RM)
	Fotostat / Print Bnw		
	Fotostat / Print Color		
✓	Fotostat / Print Plan Bnw		16 00
	Fotostat / Print Plan Color		
	Book Binding		
	Laminate (A4/A3/A2/A1)		
	Rubber Stamps (Pre-ink/Express)		
	Name Tag		
		Total	16 00

Issue by: .....

Photostate Plan From A1 to A3 (Lay out Plan Pulau Duyong) for ~~Su~~ BOMBA SUPPORT LETTER APPLICATION submission under company Aims - Global Maritime Sdn. Bhd.

16/06/2022.

Approved.

SENARAI SEMAK PERMOHONAN SURAT SOKONGAN PELESENAN PERNIAGAAN

1) Surat Dari Agensi Pengeluar Lesen ☐

2) Borang Lampiran 8 ☐

3) Salinan Surat Kelulusan Pemasangan Dari Suruhanjaya Tenaga dan Surat Dari KPDNHEP (Dobi Layan Diri) ☐

4) Salinan Kad Pengenalan Pemohon ☐

5) Salinan Sijil Pendaftaran Syarikat (SSM) ☐

6) Salinan Sijil Perakuan Bomba / *Fire Certificate* (Jika Berkaitan) ☐

7) Salinan Sijil Layak Menduduki (CFO) Atau Sijil Siap Dan Pematuhan (CCC) Ya / Tidak

8) Pelan Lokasi Premis ☐


9) Pelan Layout / Pelan Yang Diluluskan Oleh Jabatan Bomba ☐

10) Gambar Premis / Gambar Tempat Simpanan Minyak / Gambar Tempat Simpanan LPG ☐

11) Alat Pemadam Api Telah Dibeli Dan Diselenggara Oleh Kontraktor Yang Berdaftar Ya / Tidak


*SILA SERTAKAN GAMBAR BARCODE STICKER APA ATAU SALINAN *INSPECTION RECORD* DARI KONTRAKTOR.

Semua Dokumen Perlu Di Lampirkan Semasa Permohonan

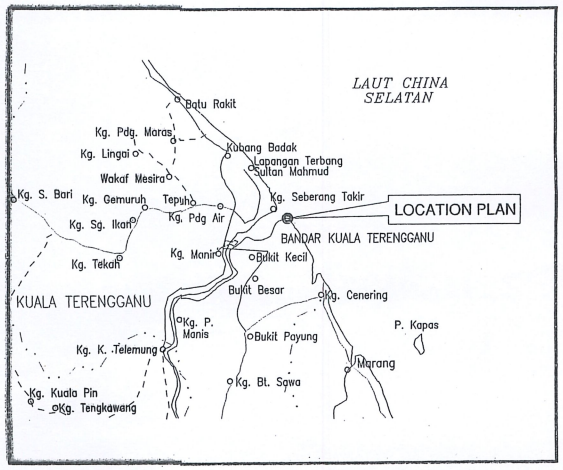


KEY PLAN
SCALE 1 : 36630

LEGEND :-	
1	HANGAR UTAMA
2	PEJABAT TAPAK
3	SKID TANK
4	GUDANG 1
5	GUDANG 2
6	BENGKEL SERBAGUNA 1
7	BENGKEL SERBAGUNA 2
8	BENGKEL 1
9	BENGKEL 2
10	BENGKEL 3
11	SETOR TERBUKA
12	TEMPAT SIMPAN MINYAK
13	BENGKEL MENGECAT
14	SETOR
15	SURAU
16	TANDAS
17	PONDOK JAGA
18	VERTICAL TANK 110 KL
19	RUMAH PAM
20	JETTY

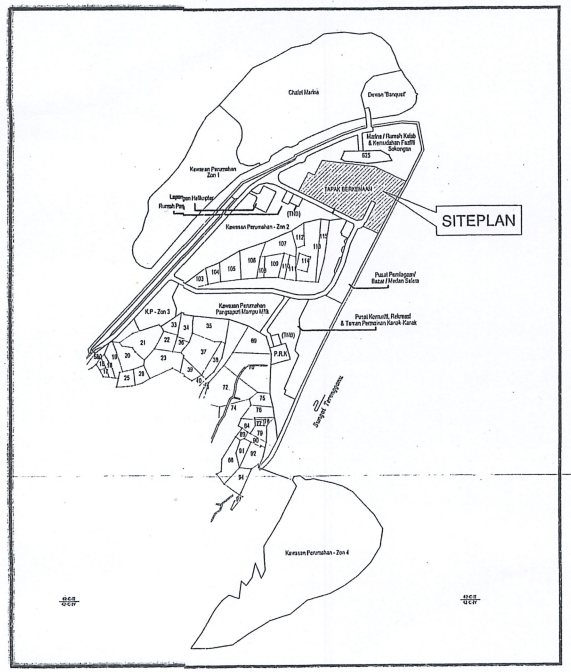

LOCATION PLAN
SCALE 1 : 20000
LOT : PT 120
MUKIM : PULAU-PULAU
DAERAH : KUALA TERENGGANU
NEGERI : TERENGGANU
SYIT PIAWAI : 42-C-II

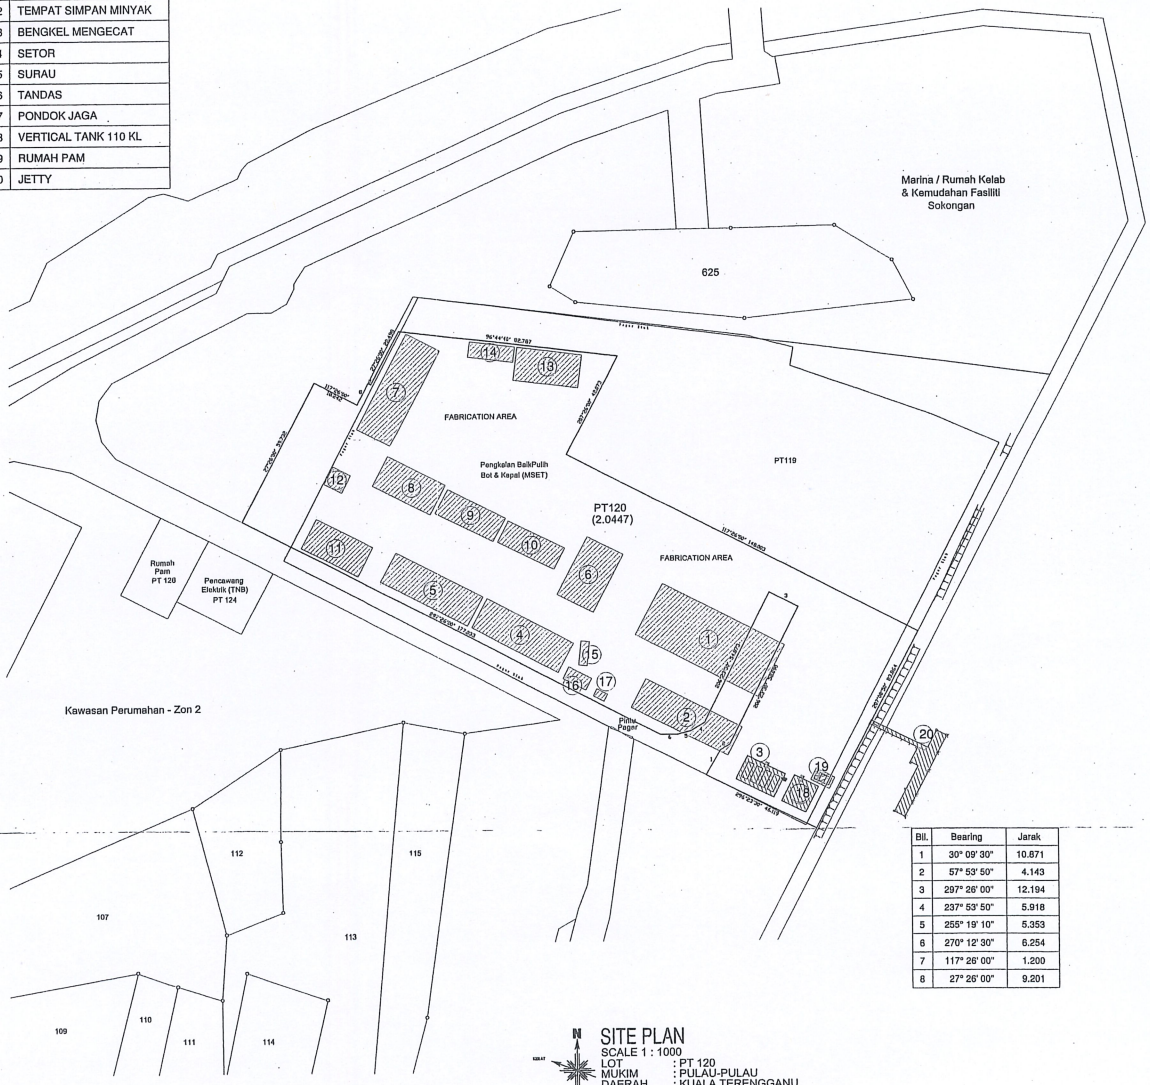

Bil.	Bearing	Jarak
1	30° 09' 30"	10.671
2	57° 53' 50"	4.143
3	297° 26' 00"	12.194
4	237° 53' 50"	5.918
5	255° 19' 10"	5.353
6	270° 12' 30"	6.254
7	117° 26' 00"	1.200
8	27° 26' 00"	9.201

SITE PLAN
SCALE 1 : 1000
LOT : PT 120
MUKIM : PULAU-PULAU
DAERAH : KUALA TERENGGANU
NEGERI : TERENGGANU
SYIT PIAWAI : 42-C-II

No.Kelulusan :

Nota :

Tajuk Cadangan :

LUKISAN TERBINA' AS-BUILD DRAWING'
SEBUAH TEMPAT SIMPANAN DIESEL , RUMAH PAM DAN JETTY DIATAS LOT PT 120 (HSD 9851)
MUKIM PULAU-PULAU
DAERAH KUALA TERENGGANU
TERENGGANU DARUL IMAN.

Pemilik :

MSET SHIPBUILDING CORPORATION SDN. BHD.
NO. 18 Jalan Hilizyi P.O. Box 36
Pulau Kambing 20700 Kuala Terengganu
Terengganu Malaysia.
Tel : 609-6223700 Fax: 609-6232844

Tandatangan Akitek :
Saya memperakubahawa perincian-perincian dalam pelan-pelan ini adalah menurut kehendak Undang-Undang Kecil Bangunan Seragam 1984 dan saya seluju terima tanggunglawab penuh dengan sewajarnya

LEMBAGA ARKITEK MALAYSIA

Ar Mohd Sabzai b. Md. Shamsuddin
ARKITEK
No. Pendaftaran LAM : A/M 210

NO. 68B, JALAN 5521/1A,
DAMANSARA UTAMA,
47400 PETALING JAYA,
SELANGOR DARUL EHSAN.
TEL/FAX: +603-7710 0339.
EMAIL : masa.artitek@gmail.com

Tajuk Lukisan :

PELAN TAPAK
- KEY PLAN
- LOCATION PLAN
- SITE PLAN

Lot Tanah :	Projek Dilugaskan kpd :	Dilukis Oleh :
PT 120	ABU	ABU
Diperiksa Oleh :	Nama Fail :	Skala :
MASA	MASA/TR/19/FAIE/070	1:100
Tarikh :	No. Lukisan :	Semakan :
04/08/2019	MASA/TR/19/SITE PLAN/070/001	01

☐ PRELIMINARY ☐ SUBMISSION ☐ CONSTRUCTION
☐ TENDER ☒ AS BUILT ☐ INFORMATION